


A	Statusuppdatering	14/04/14	NAn
BET	ANDRINGEN AVSER	DATUM	SIGN

RELATIONSHANDLING

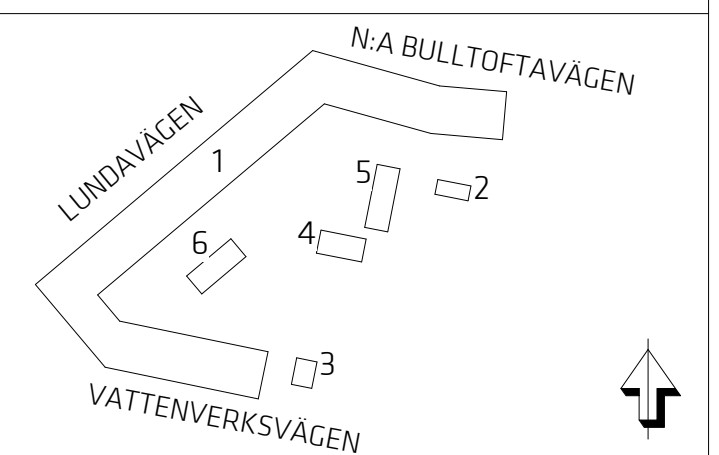

IKANO
Bostad

NIMAB

Kv BÅGEN 20
MALMÖ KOMMUN

X	Enter Arkitektur AB	TEL:036-399 170
K	Structor Malmö AB	TEL:040-206 360
E	GC Gruppen AB	TEL:0418-488 881
V	Ventilation Entreprenad AB	TEL:040-315 570
VS	Schönström VVS-projekt AB	TEL:046-211 8280
M	Kreera Samhällsbyggnad AB	TEL:040-17 6547

UPPDRAGSNUMMER	ANSVARIG	RITAD AV
10044	J Ljungqvist	N Andersson
DATUM	HANDELAGGARE	SIGN
2013-02-18	L Ottosson	

Nybyggnad av flerbostadshus
Hus 1
Plan 2
Översikt

SKALA	NUMMER	BET
A1 1:200 A3 1:400	A-40.1-020	A