


| | | | |
|-----|-------------------|--------|------|
| B | Statusuppdatering | 140414 | NAn |
| A | Enl. PM A09 | 131120 | NAn |
| BET | ANDRINGEN AVSER | DATUM | SIGN |

RELATIONSHANDLING

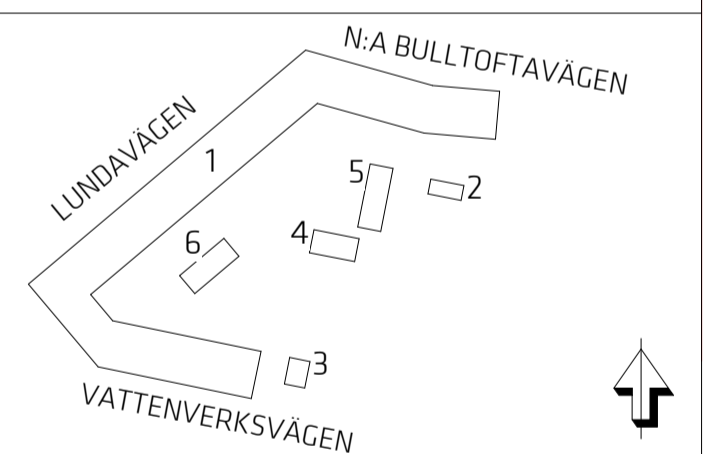

IKANO
Bostad

NIMAB

Kv BÅGEN 20
MALMÖ KOMMUN

| | | |
|----|----------------------------|------------------|
| X | Enter Arkitektur AB | TEL:036-399 170 |
| K | Structor Malmö AB | TEL:040-206 360 |
| E | GC Gruppen AB | TEL:0418-688 881 |
| V | Ventilation Entreprenad AB | TEL:040-315 570 |
| VS | Schönström VVS-projekt AB | TEL:046-211 8280 |
| M | Kreera Samhällsbyggnad AB | TEL:040-17 6547 |

| | | |
|----------------|--------------|-------------|
| UPPDRAGSNUMMER | ANSVARIG | RITAD AV |
| 10044 | J Ljungqvist | N Andersson |
| DATUM | HANDELAGGARE | SIGN |
| 2013-02-18 | L Ottosson | |

Nybyggnad av flerbostadshus
Hus 1
Plan 5
Översikt

| | | |
|----------------------|------------|-----|
| SKALA | NUMMER | BET |
| A1 1:200 A3 1:400 | A-40.1-050 | B |