



TECKENFÖRKLARING

- - - BRANDCELLSGRÄNS EI60
- 1 BRANDDÖRR EI30-SaC
- 2 BRANDDÖRR EI30-S200C
- 3 BRANDDÖRR EI60
- UTRYMNINGSRIKTNING
- UTRYMNINGSVÄG (UTGÅNG)
- ↔ HÄNVISNINGSARMARTUR
- UP UTRYMNINGSPLAN
- 1 HANDBRANDSLÄCKARE

PLAN 1

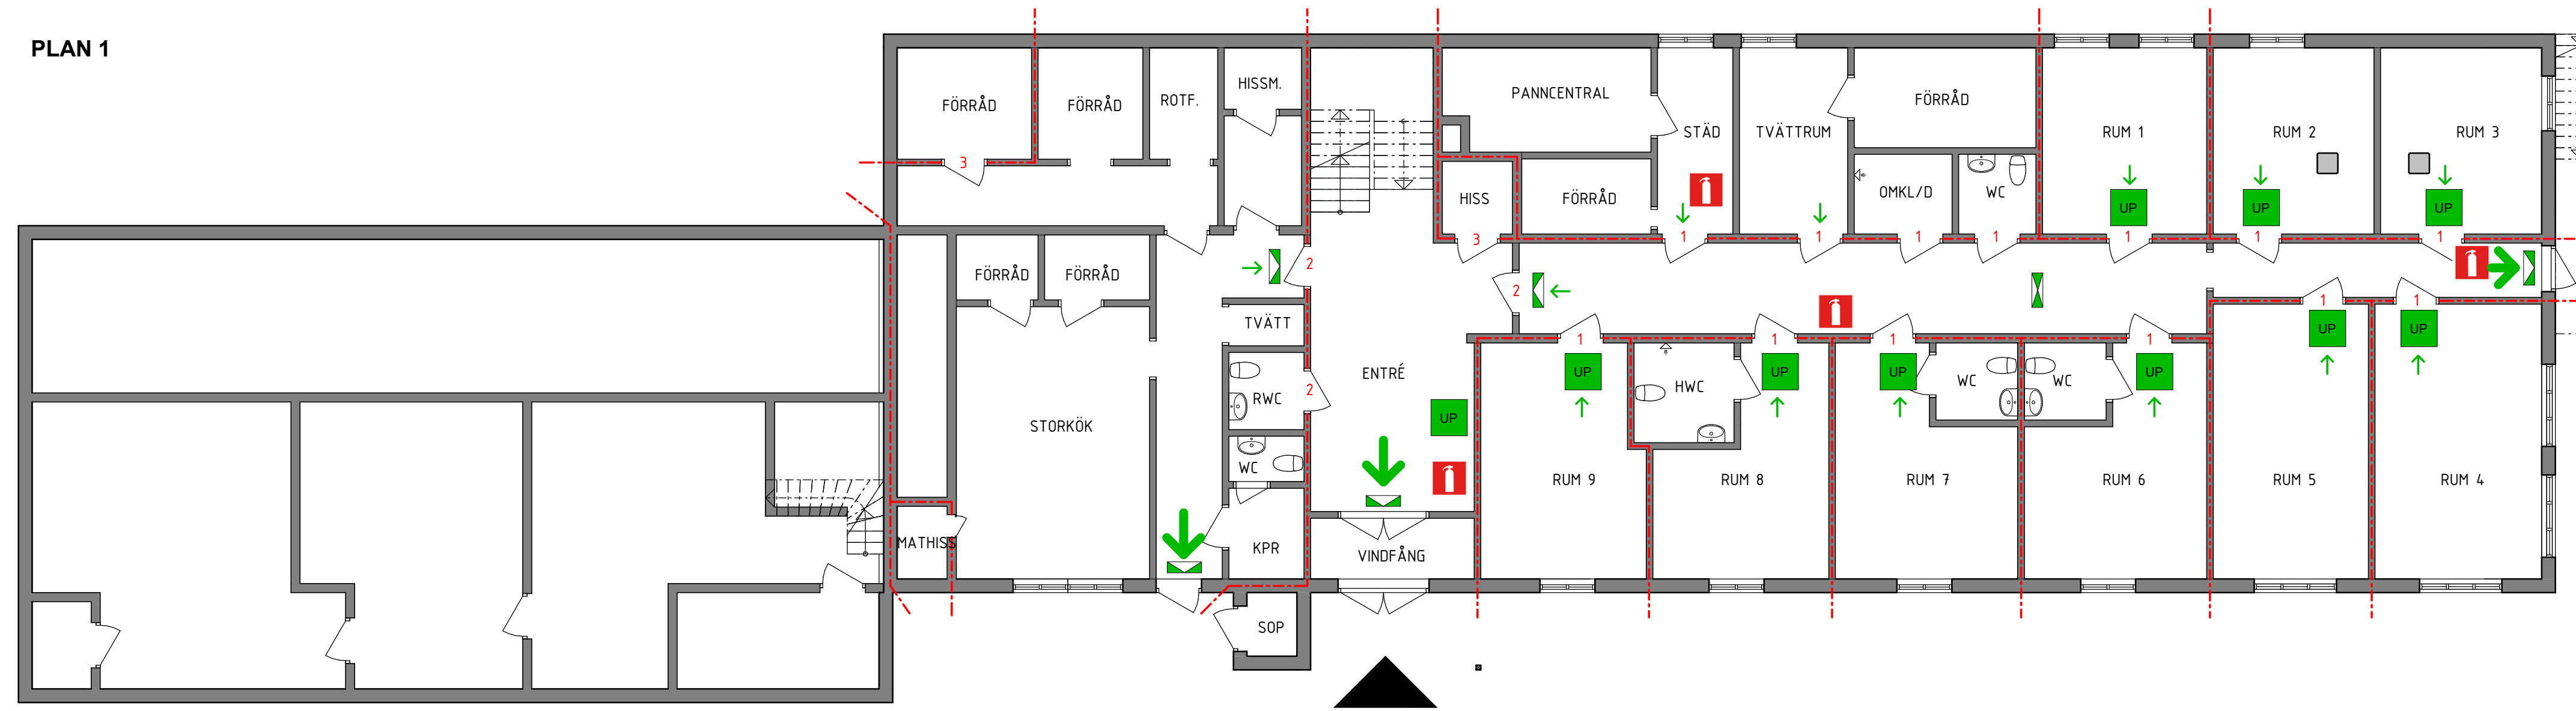

PLAN 2

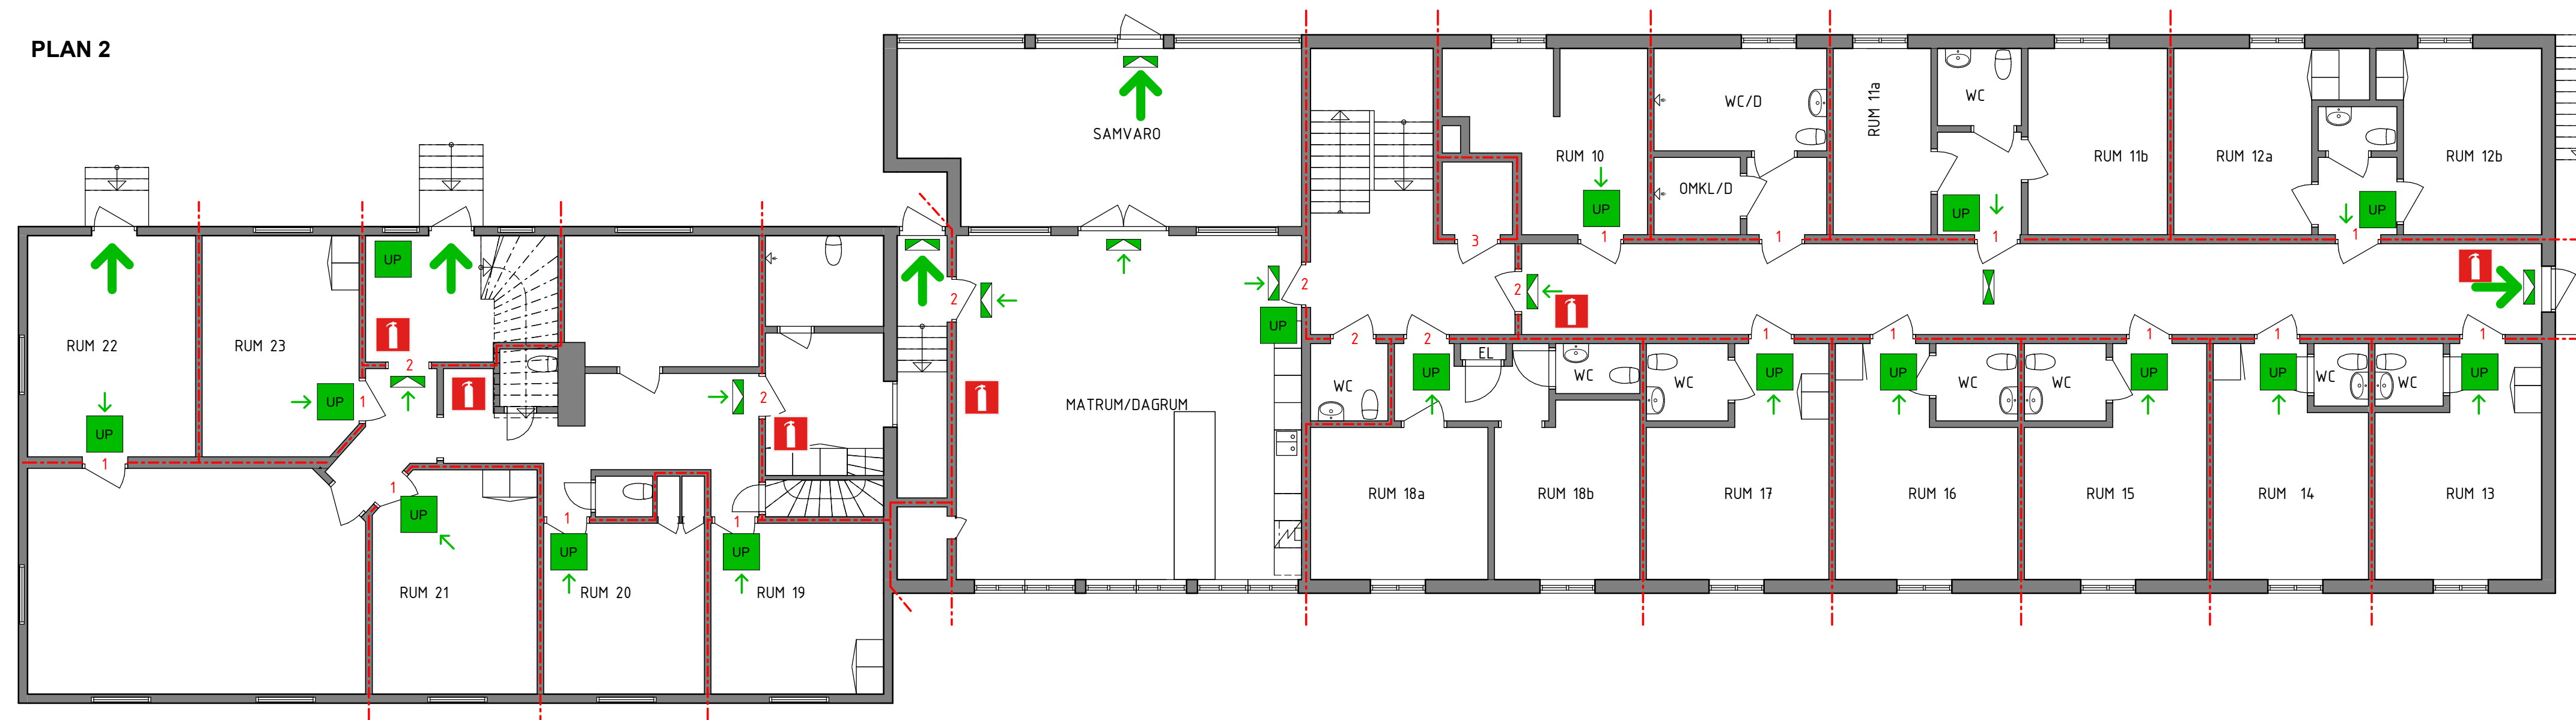

SKALA 1:100



METER

BET	ANDRINGEN AVISER	DATUM	SIGN
RELATIONSHANDLING			
Hestra Guesthouse			
N HESTRA KYRKOBOL 1:276			
A HESTRA GUESTHOUSE AB		tel. 070-109 06 13	
UPPDRAG NR	RITAD/KONSTR. AV	HANDLÄGGARE	
-	LH	LH	
DATUM	HANSVARIG		
2020-06-05	M. JEPSON		
OMBYGGNAD AV VANDRARHEM			
PLAN 1 OCH 2			
BRANDSKYDDS-RITNING			
SKALA	NUMMER	BET	
A1 1:100	A-40-1-100		
A3 1:200			